


Mieszkanie nr 3, Bud. 59, parter



Pow. użytkowa: **72,41 m²**

Pow. przynależna: **0 m²**

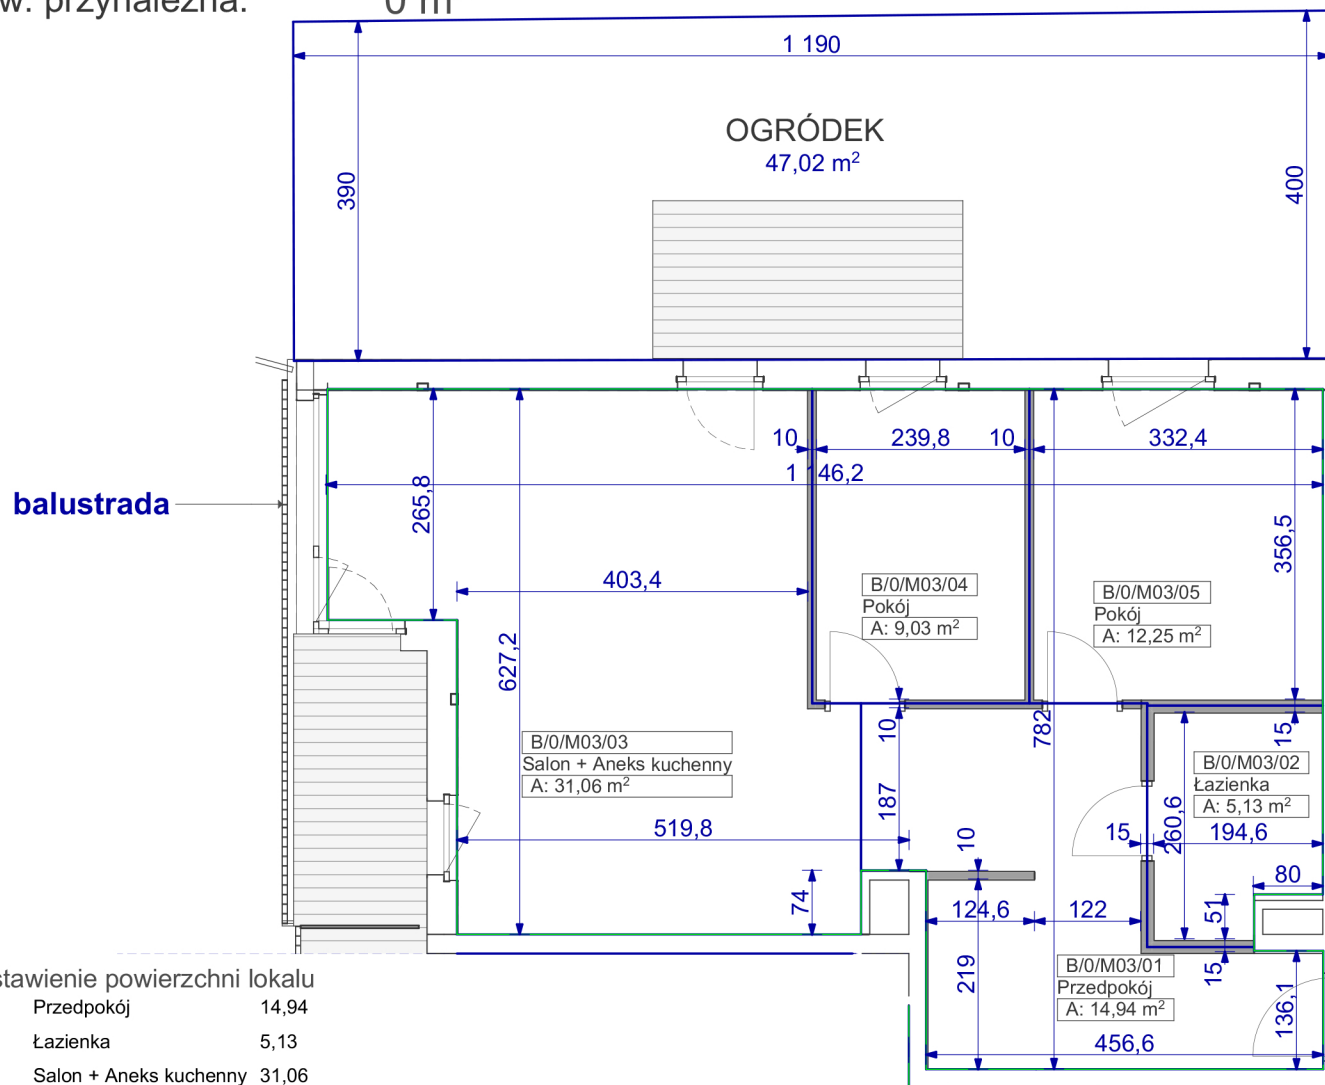

Zestawienie powierzchni lokalu

01	Przedpokój	14,94
02	Łazienka	5,13
03	Salon + Aneks kuchenny	31,06
04	Pokój	9,03
05	Pokój	12,25
Łącznie		72,41 m²

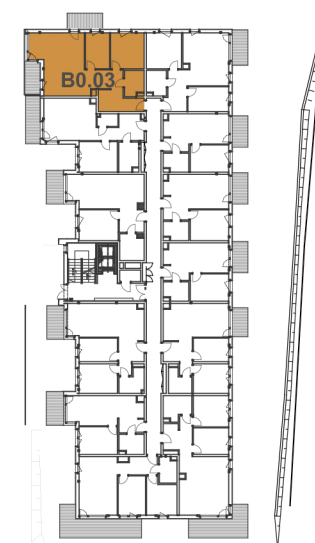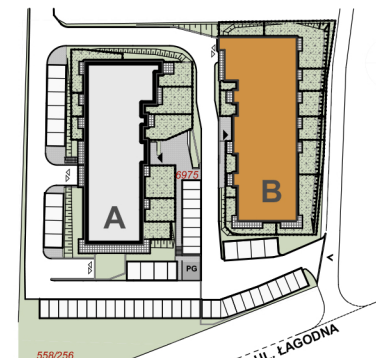

Ściana działowa - rozbierna, wliczona do powierzchni użytkowej

Powierzchnia użytkowa lokalu została ustalona na podstawie Rozporządzenia Ministra Rozwoju z dnia 11 września 2020r. w sprawie szczegółowego zakresu i formy projektu budowlanego oraz przy uwzględnieniu Polskiej Normy PN-ISO 9836-1997.

jednostka projektowa:

FORMA Kuberski sp. z o.o.
ul. Bracka 28A
40 - 858 Katowice

FORMA
KUBERSKI

dokumentację wykonano przy pomocy programu ArchiCAD

niniejsze opracowanie stanowi dzieło autorskie i podlega ochronie zgodnie z ustawą z dnia 4 lutego 1994 r. o prawie autorskim i prawach pokrewnych, Dziennik Ustaw z 2000 r. Nr 80 poz. 904

adres:

Bielsko Biala, ul. Łagodna działki nr: 6975

nazwa:

INWENTARYZACJA POWYKONAWCZA OPRAWOWANIE
DOTYCZĄCE OZNACZENIA PRZEDMIOTU ODREBNEJ
WŁASNOŚCI LOKALU DLA POTRZEB UZYSKANIA
ZASWIADCZENIA O SAMODZIELNOŚCI LOKALU

nr projektu:
PR1149

projektant:

mgr inż. arch. Radosław Kuberski

skala:
1:100

specjalność:

architektoniczna

nr uprawnień:

55/08/SLOKK/II

data:

08.2023

podpis:

tytuł:

Mieszkanie nr 3

nr rys: