
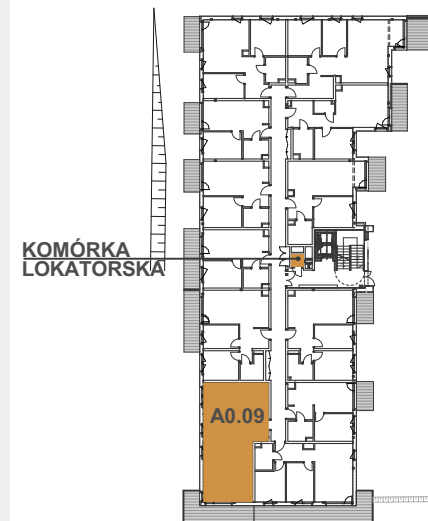
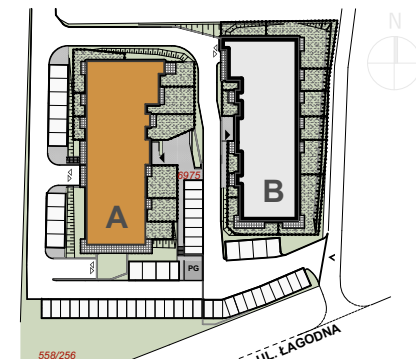
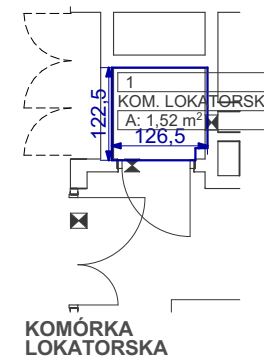


Mieszkanie nr 4, Bud. 57, parter
Pow. użytkowa: **65,95 m²**
Pow. przynależna: **1,52 m²**
Łącznie **67,47 m²**

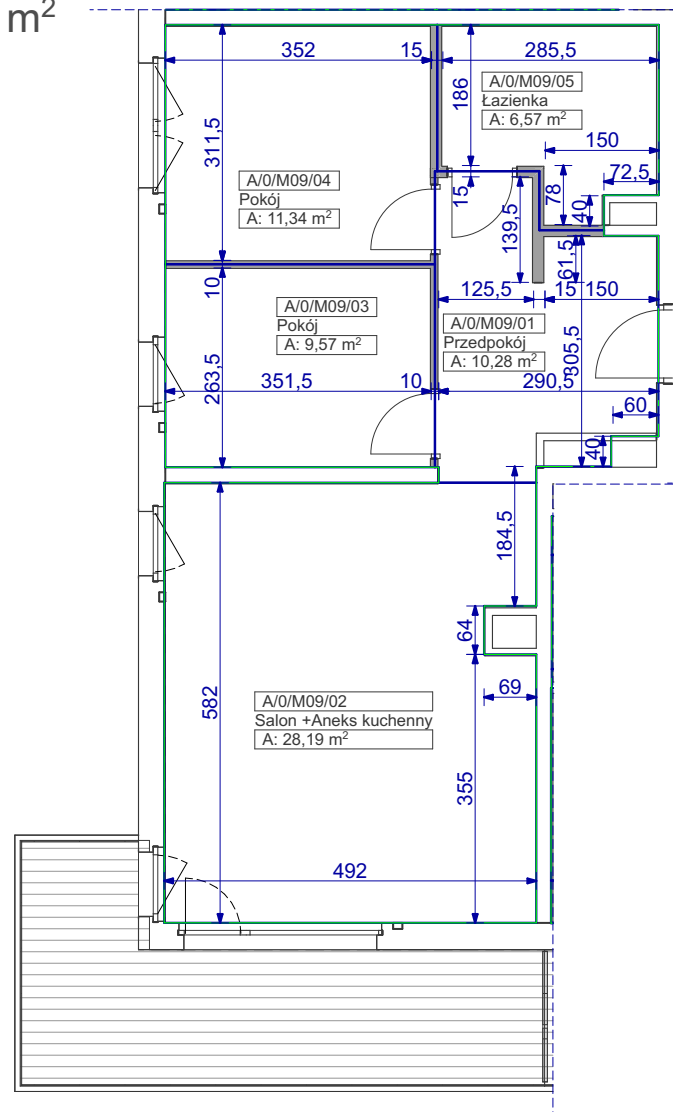

Ścianka działowa - rozbieralna, wliczona do powierzchni użytkowej
Powierzchnia użytkowa lokalu została ustalona na podstawie Rozporządzenia Ministra Rozwoju z dnia 11 września 2020r. w sprawie szczegółowego zakresu i formy projektu budowlanego oraz przy uwzględnieniu Polskiej Normy PN-ISO 9836-1997.

jednostka projektowa:
FORMA Kuberski sp.z o.o.
ul. Bracka 28A
40 - 858 Katowice
dokumentację wykonano przy pomocy programu ArchiCAD
niniejsze opracowanie stanowi dzieło autorskie i podlega ochronie zgodnie z ustawą z dnia 4 lutego 1994 r. o prawie autorskim i prawach pokrewnych, Dziennik Ustaw z 2000 r. Nr 80 poz. 904

adres: Bielsko Biala, ul. Łagodna działki nr: 6975		nr projektu: PR1149	
nazwa: INWENTARYZACJA POWYKONAWCZA OPRAWOWANIE DOTYCZĄCE OZNACZENIA PRZEDMIOTU ODREBNEJ WŁAŚNOŚCI LOKALU DLA POTRZEB UZYSKANIA ZASWIADCZENIA O SAMODZIELNOŚCI LOKALU		skala: 1:100	
projektant: mgr inż. arch. Radosław Kuberski	nr uprawnień: architektoniczna 55/08/SLOKK/II	data: 08.2023	podpis:
tytuł: Mieszkanie nr 4		nr rys:	

Zestawienie powierzchni lokalu		
01	Przedpokój	10,28
02	Salon +Aneks kuchenny	28,19
03	Pokój	9,57
04	Pokój	11,34
05	Łazienka	6,57
Łącznie		65,95 m²