
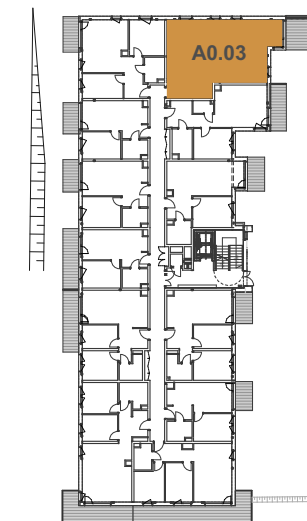
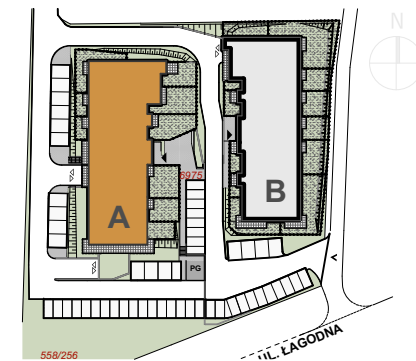


Mieszkanie nr 10, Bud. 57, parter

Pow. użytkowa: **72,47 m²**

Pow. przynależna: **0 m²**

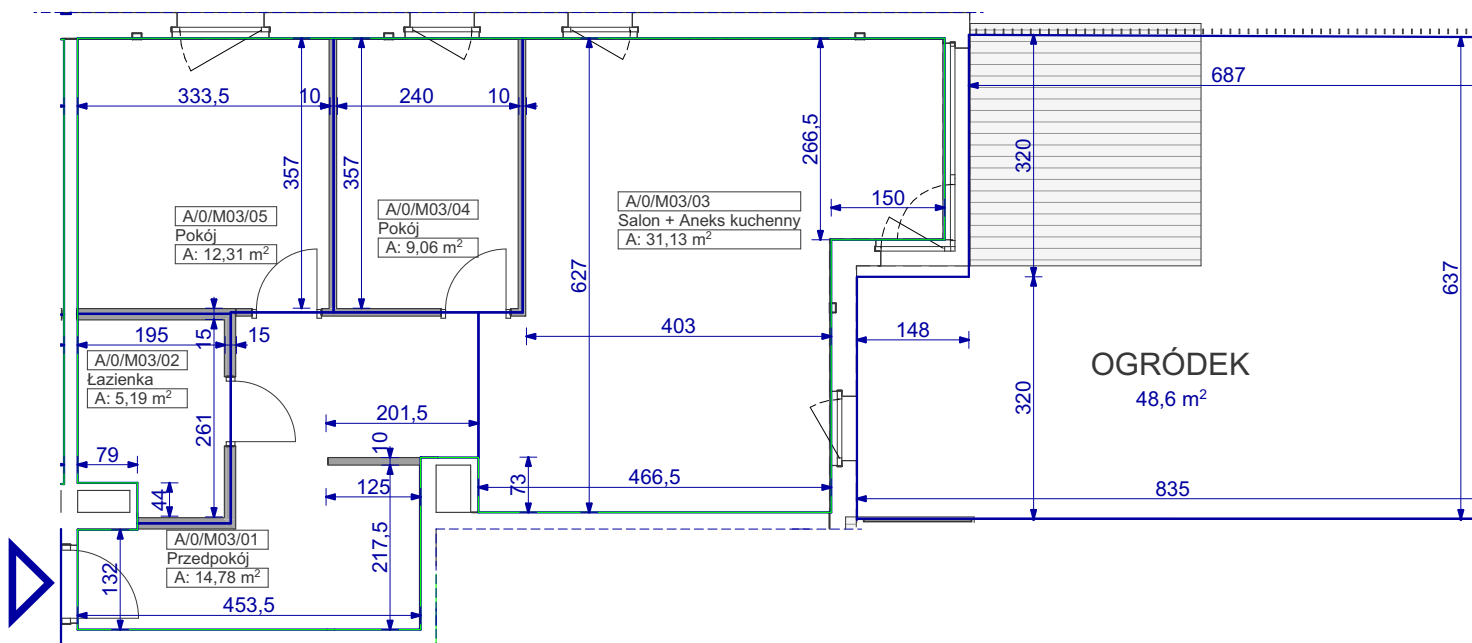

Ściana działowa - rozbierna, wliczona do powierzchni użytkowej
Powierzchnia użytkowa lokalu została ustalona na podstawie Rozporządzenia Ministra Rozwoju z dnia 11 września 2020r. w sprawie szczegółowego zakresu i formy projektu budowlanego oraz przy uwzględnieniu Polskiej Normy PN-ISO 9836-1997.

jednostka projektowa: FORMA Kuberski sp.z o.o. ul. Bracka 28A 40 - 858 Katowice		FORMA KUBERSKI	
dokumentację wykonano przy pomocy programu ArchiCAD			
niniejsze opracowanie stanowi dzieło autorskie i podlega ochronie zgodnie z ustawą z dnia 4 lutego 1994 r. o prawie autorskim i prawach pokrewnych, Dziennik Ustaw z 2000 r. Nr 80 poz. 904			
adres: Bielsko Biała, ul. Łagodna działki nr: 6975		nr projektu: PR1149	
nazwa: INWENTARYZACJA POWYKONAWCZA OPRAWOWANIE DOTYCZĄCE OZNACZENIA PRZEDMIOTU ODREBNEJ WŁAŚNOŚCI LOKALU DLA POTRZEB UZYSKANIA ZAŚWIADCZENIA O SAMODZIELNOŚCI LOKALU		skala: 1:100	
projektant: mgr inż. arch. Radosław Kuberski	nr uprawnień: architektoniczna 55/08/SLOKK/II	data: 08.2023	podpis:
tytuł: Mieszkanie nr 10		nr rys:	

Zestawienie powierzchni lokalu

01	Przedpokój	14,78
02	Łazienka	5,19
03	Salon + Aneks kuchenny	31,13
04	Pokój	9,06
05	Pokój	12,31
Łącznie		72,47 m²