


Mieszkanie nr 12, Bud. 59, parter



Pow. użytkowa: **59,34 m²**

Pow. przynależna: **0 m²**

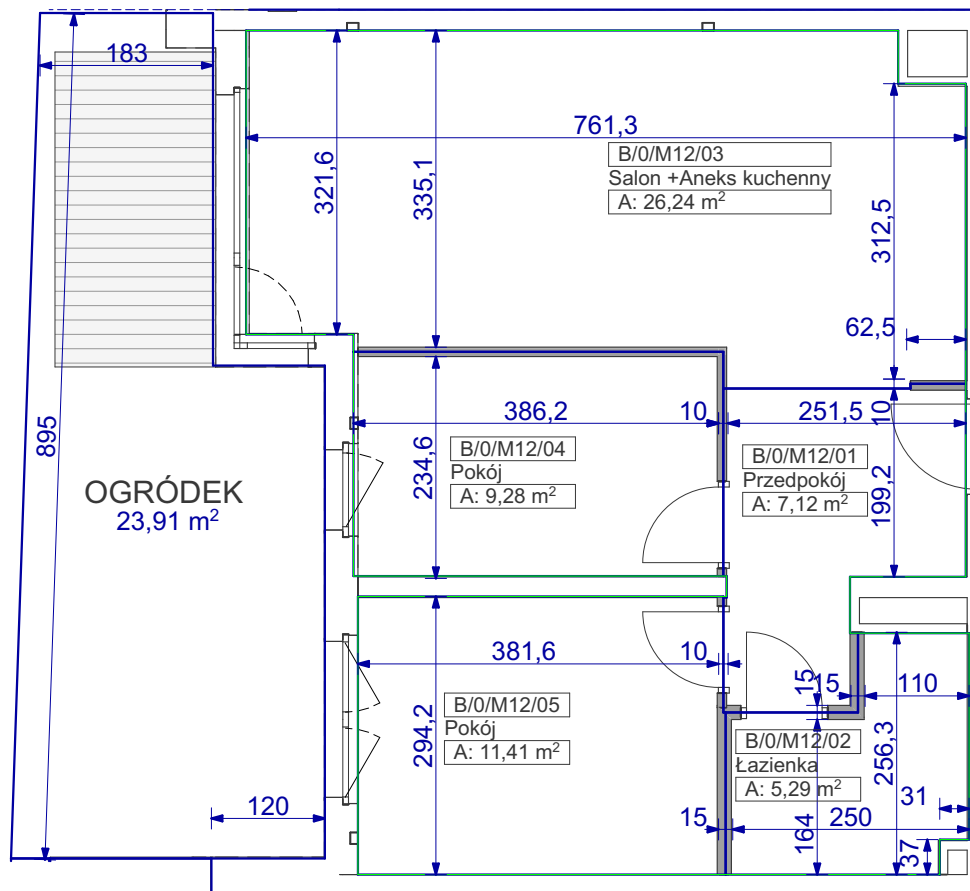

Zestawienie powierzchni lokalu

01	Przedpokój	7,12
02	Łazienka	5,29
03	Salon +Aneks kuchenny	26,24
04	Pokój	9,28
05	Pokój	11,41
Łącznie		59,34 m²

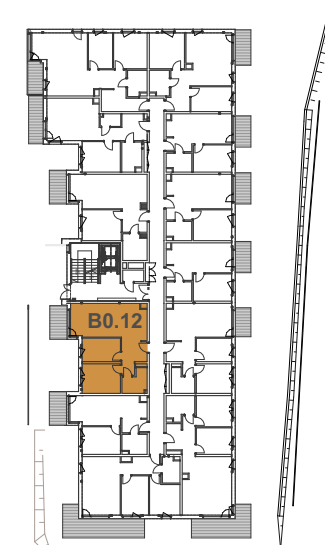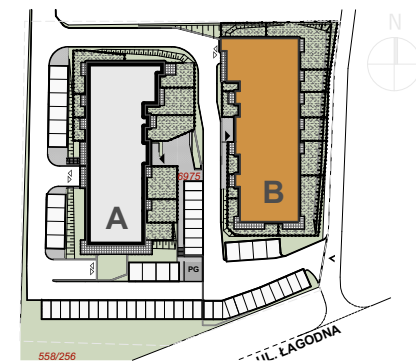

Ścianka działowa - rozbieralna, wliczona do powierzchni użytkowej
Powierzchnia użytkowa lokalu została ustalona na podstawie Rozporządzenia Ministra Rozwoju z dnia 11 września 2020r. w sprawie szczegółowego zakresu i formy projektu budowlanego oraz przy uwzględnieniu Polskiej Normy PN-ISO 9836-1997.

jednostka projektowa: FORMA Kuberski sp. z o.o.		FORMA	
ul. Bracka 28A 40 - 858 Katowice		KUBERSKI	
dokumentację wykonano przy pomocy programu ArchiCAD			
niniejsze opracowanie stanowi dzieło autorskie i podlega ochronie zgodnie z ustawą z dnia 4 lutego 1994 r. o prawie autorskim i prawach pokrewnych, Dziennik Ustaw z 2000 r. Nr 80 poz. 904			
adres: Bielsko Biala, ul. Łagodna działki nr: 6975			
nazwa:		nr projektu: PR1149	
INWENTARYZACJA POWYKONAWCZA OPRACOWANIE DOTYCZĄCE OZNACZENIA PRZEDMIOTU ODREBNEJ WŁAŚNOŚCI LOKALU DLA POTRZEB UZYSKANIA ZASWIADCZENIA O SAMODZIELNOŚCI LOKALU			
projektant: mgr inż. arch. Radosław Kuberski		skala: 1:100	
specjalność: architektoniczna	nr uprawnień: 55/08/SLOKK/II	data: 08.2023	podpis:
tytuł: Mieszkanie nr 12		nr rys:	