
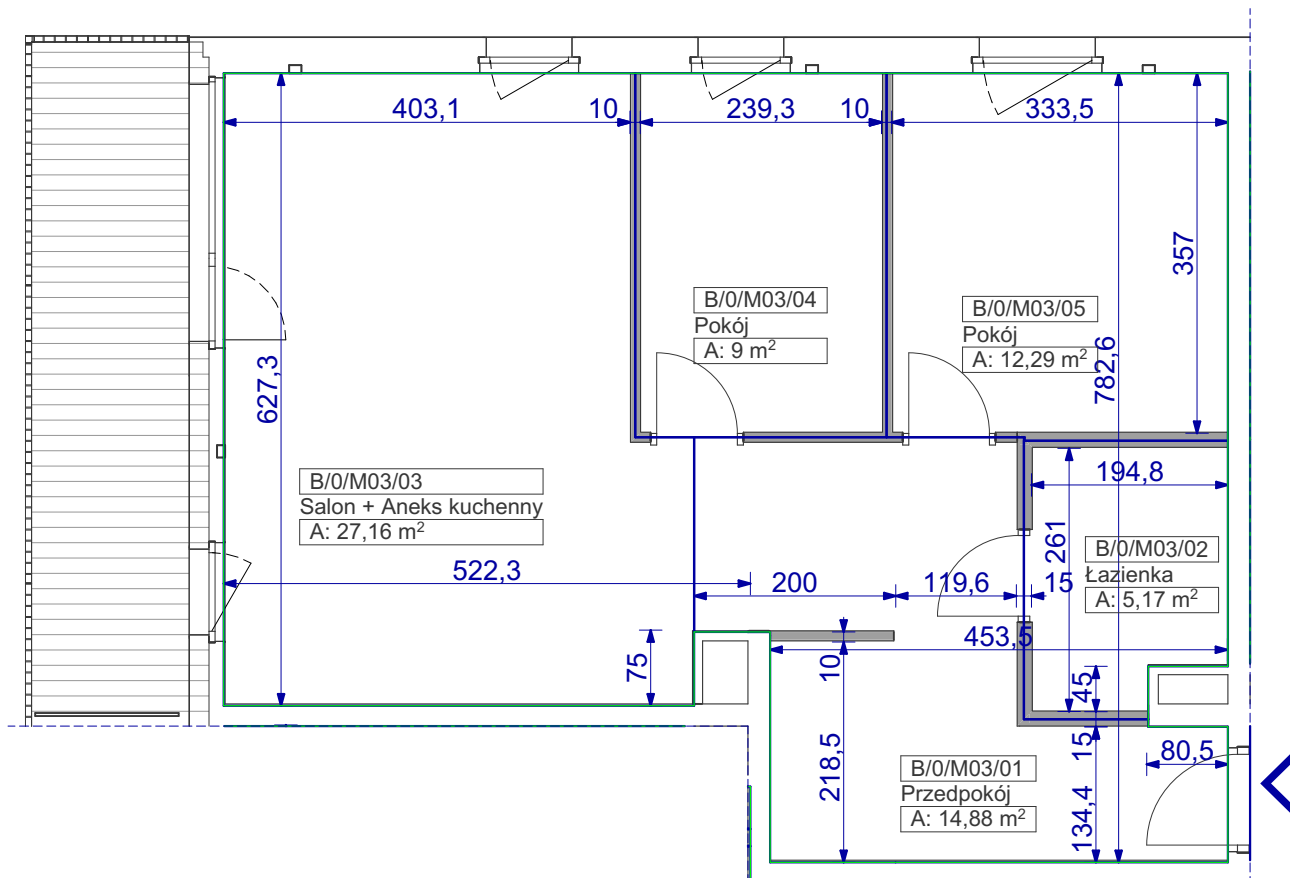



Mieszkanie nr 15, Bud. 59, p. I

Pow. użytkowa: **68,50 m²**

Pow. przynależna: **0 m²**

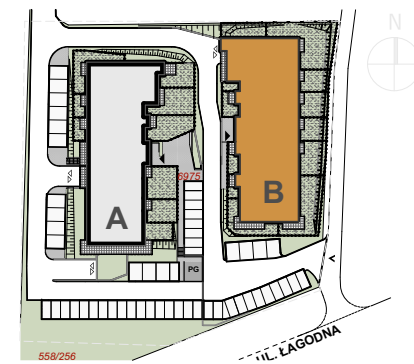

Zestawienie powierzchni lokalu		
01	Przedpokój	14,88
02	Łazienka	5,17
03	Salon + Aneks kuchenny	27,16
04	Pokój	9,00
05	Pokój	12,29
Łącznie		68,50 m²

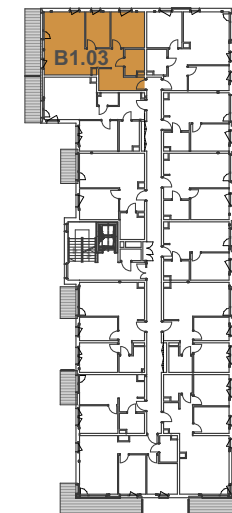

■ Ściana działowa - rozbierna, wliczona do powierzchni użytkowej
Powierzchnia użytkowa lokalu została ustalona na podstawie Rozporządzenia Ministra Rozwoju z dnia 11 września 2020r. w sprawie szczegółowego zakresu i formy projektu budowlanego oraz przy uwzględnieniu Polskiej Normy PN-ISO 9836-1997.

jednostka projektowa: FORMA Kuberski sp.z o.o. ul. Bracka 28A 40 - 858 Katowice		FORMA KUBERSKI	
dokumentację wykonano przy pomocy programu ArchiCAD			
niniejsze opracowanie stanowi dzieło autorskie i podlega ochronie zgodnie z ustawą z dnia 4 lutego 1994 r. o prawie autorskim i prawach pokrewnych, Dziennik Ustaw z 2000 r. Nr 80 poz. 904			
adres: Bielsko Biała, ul. Łagodna działki nr: 6975			
nazwa:		nr projektu: PR1149	
INWENTARYZACJA POWYKONAWCZA OPRAWOWANIE DOTYCZĄCE OZNACZENIA PRZEDMIOTU ODREBNEJ WŁASNOŚCI LOKALU DLA POTRZEB UZYSKANIA ZASWIADCZENIA O SAMODZIELNOŚCI LOKALU			
projektant: mgr inż. arch. Radosław Kuberski		skala: 1:100	
specjalność: architektoniczna	nr uprawnień: 55/08/SLOKK/II	data: 08.2023	podpis:
tytuł: Mieszkanie nr 15			nr rys: