


Mieszkanie nr 22, Bud. 57, p. I



Pow. użytkowa: **68,43 m<sup>2</sup>**

Pow. przynależna: **0 m<sup>2</sup>**

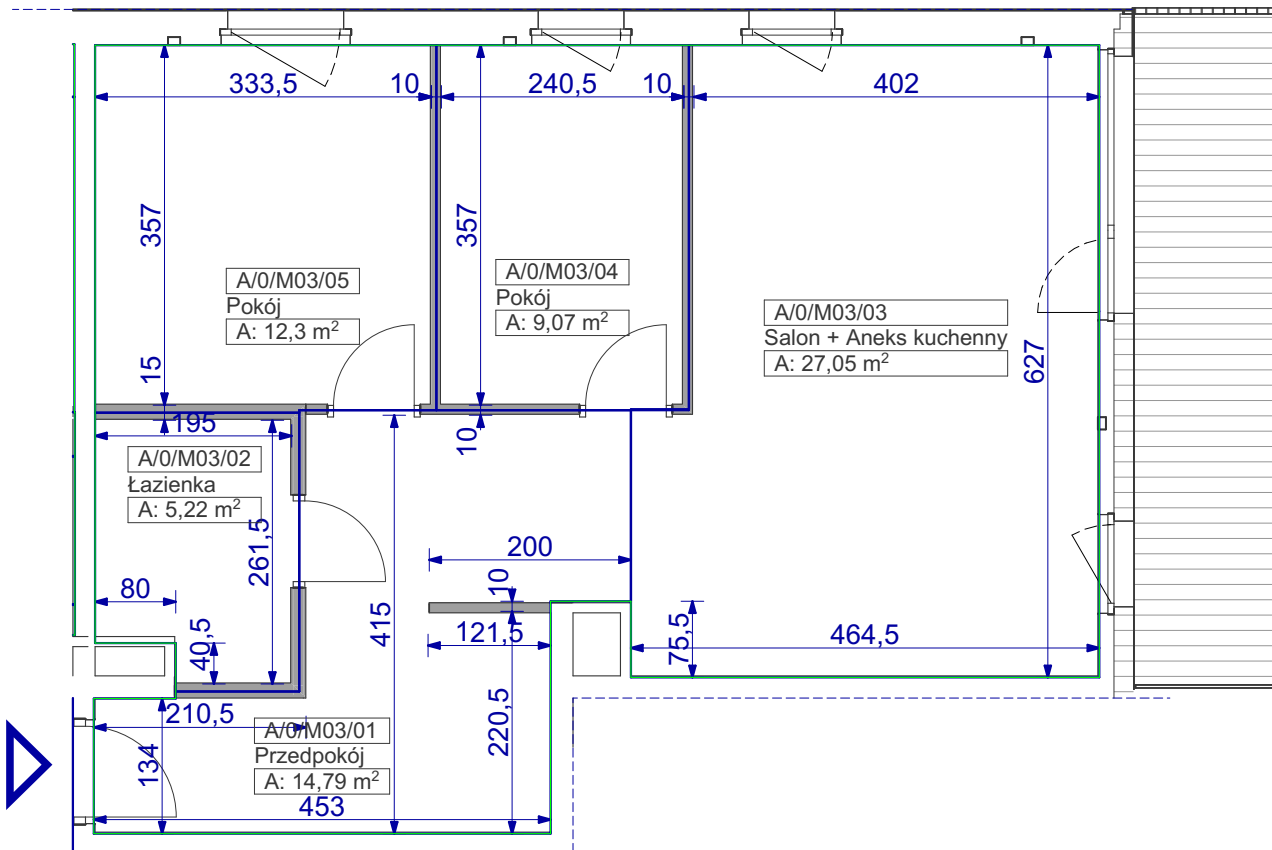

Zestawienie powierzchni lokalu

01	Przedpokój	14,79
02	Łazienka	5,22
03	Salon + Aneks kuchenny	27,05
04	Pokój	9,07
05	Pokój	12,30
Łącznie		<b>68,43 m<sup>2</sup></b>

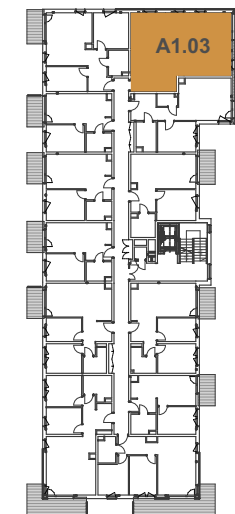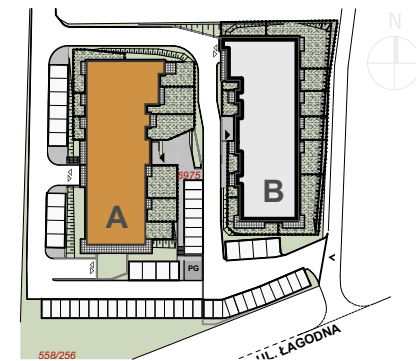

■ Ściana działowa - rozbierna, wliczona do powierzchni użytkowej  
Powierzchnia użytkowa lokalu została ustalona na podstawie Rozporządzenia Ministra Rozwoju z dnia 11 września 2020r. w sprawie szczegółowego zakresu i formy projektu budowlanego oraz przy uwzględnieniu Polskiej Normy PN-ISO 9836-1997.

jednostka projektowa:  
**FORMA Kuberski sp.z o.o.**  
ul. Bracka 28A  
40 - 858 Katowice  
**FORMA**  
KUBERSKI

dokumentację wykonano przy pomocy programu ArchiCAD  
niniejsze opracowanie stanowi dzieło autorskie i podlega ochronie zgodnie z ustawą z dnia 4 lutego 1994 r. o prawie autorskim i prawach pokrewnych, Dziennik Ustaw z 2000 r. Nr 80 poz. 904

adres:  
Bielsko Biała, ul. Łagodna działki nr: 6975

nr projektu:  
**PR1149**

**INWENTARYZACJA POWYKONAWCZA OPRAWOWANIE DOTYCZĄCE OZNACZENIA PRZEDMIOTU ODREBNEJ WŁAŚNOŚCI LOKALU DLA POTRZEB UZYSKANIA ZAŚWIADCZENIA O SAMODZIELNOŚCI LOKALU**

projektant:  
mgr inż. arch. Radostaw Kuberski  
skala:  
**1:100**

specjalność: architektoniczna nr uprawnień: 55/08/SLOKK/II data: 08.2023 podpis:

tytuł: **Mieszkanie nr 22** nr rys: