
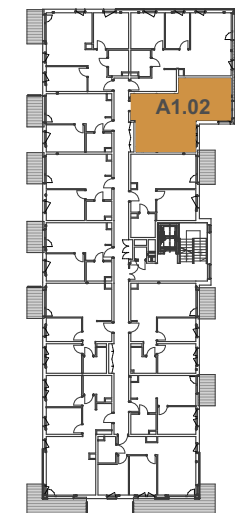
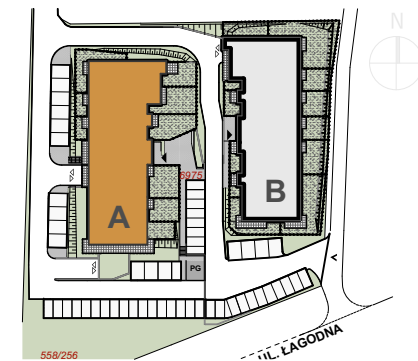


Mieszkanie nr 23, Bud. 57, p. I

Pow. użytkowa: 52,17 m²

Pow. przynależna: 0 m²

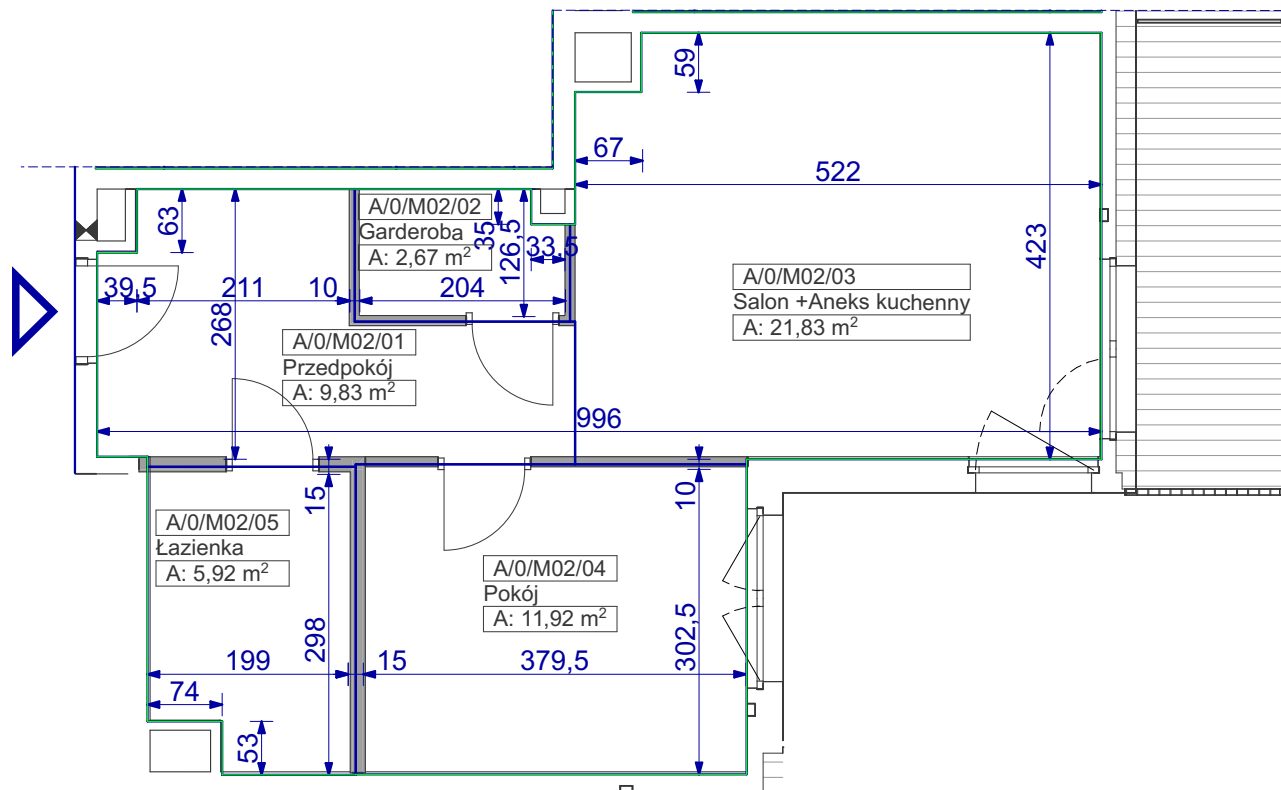

■ Ścianka działowa - rozbierna, wliczona do powierzchni użytkowej
Powierzchnia użytkowa lokalu została ustalona na podstawie Rozporządzenia Ministra Rozwoju z dnia 11 września 2020r. w sprawie szczegółowego zakresu i formy projektu budowlanego oraz przy uwzględnieniu Polskiej Normy PN-ISO 9836-1997.

jednostka projektowa:
FORMA Kuberski sp.z o.o.
ul. Bracka 28A
40 - 858 Katowice
KUBERSKI

dokumentację wykonano przy pomocy programu ArchiCAD
niniejsze opracowanie stanowi dzieło autorskie i podlega ochronie zgodnie z ustawą z dnia 4 lutego 1994 r. o prawie autorskim i prawach pokrewnych, Dziennik Ustaw z 2000 r. Nr 80 poz. 904

adres: Bielsko Biała, ul. Łagodna działki nr: 6975		nr projektu: PR1149	
nazwa: INWENTARYZACJA POWYKONAWCZA OPRACOWANIE DOTYCZĄCE OZNACZENIA PRZEDMIOTU ODRĘBNEJ WŁAŚNOŚCI LOKALU DLA POTRZEB UZYSKANIA ZASWIADCZENIA O SAMODZIELNOŚCI LOKALU		skala: 1:100	
projektant: mgr inż. arch. Radosław Kuberski	nr uprawnień: architektoniczna 55/08/SLOKK/II	data: 08.2023	podpis:
tytuł: Mieszkanie nr 23		nr rys:	

Zestawienie powierzchni lokalu

01	Przedpokój	9,83
02	Garderoba	2,67
03	Salon +Aneks kuchenny	21,83
04	Pokój	11,92
05	Łazienka	5,92
Łącznie		52,17 m²