




Mieszkanie nr 46, Bud. 57, p. III

Pow. użytkowa: **68,64 m²**
 Pow. przynależna: 1,58 m²
 Łącznie 70,22 m²

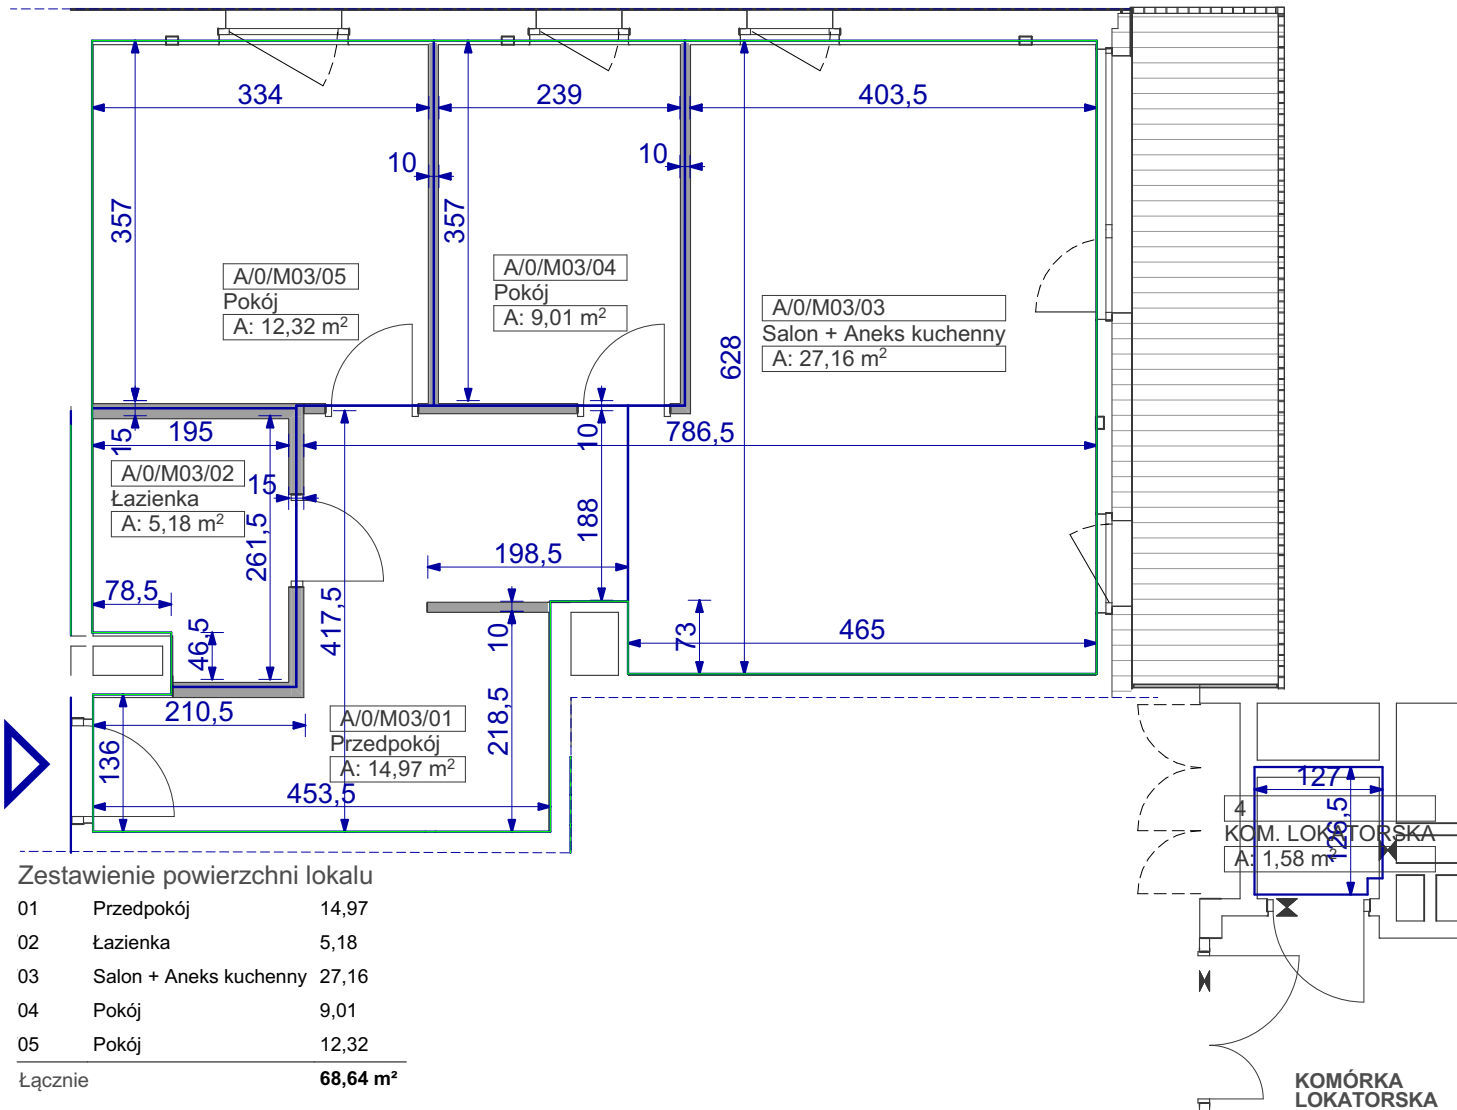

Zestawienie powierzchni lokalu

01	Przedpokój	14,97
02	Łazienka	5,18
03	Salon + Aneks kuchenny	27,16
04	Pokój	9,01
05	Pokój	12,32
Łącznie		68,64 m²

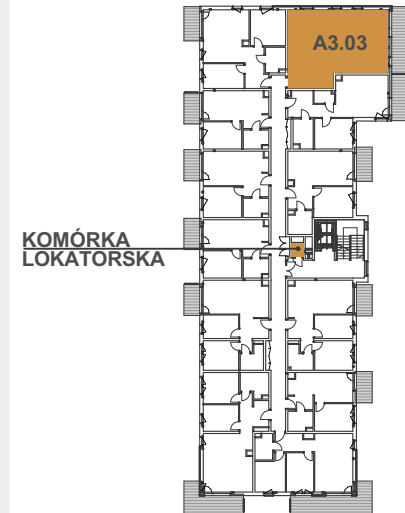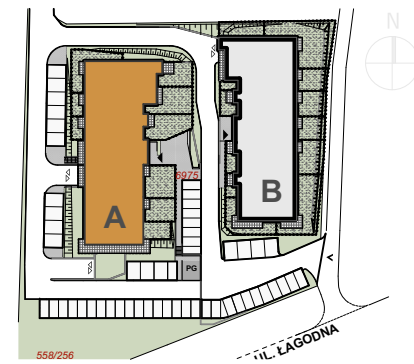

Ściana działowa - rozbierna, wliczona do powierzchni użytkowej
 Powierzchnia użytkowa lokalu została ustalona na podstawie Rozporządzenia Ministra Rozwoju z dnia 11 września 2020r. w sprawie szczegółowego zakresu i formy projektu budowlanego oraz przy uwzględnieniu Polskiej Normy PN-ISO 9836-1997.

jednostka projektowa: FORMA Kuberski sp.z o.o.		FORMA KUBERSKI	
ul. Bracka 28A 40 - 858 Katowice			
dokumentację wykonano przy pomocy programu ArchiCAD			
niniejsze opracowanie stanowi dzieło autorskie i podlega ochronie zgodnie z ustawą z dnia 4 lutego 1994 r. o prawie autorskim i prawach pokrewnych, Dziennik Ustaw z 2000 r. Nr 80 poz. 904			
adres: Bielsko Biala, ul. Łagodna działki nr: 6975			
nazwa:		nr projektu: PR1149	
INWENTARYZACJA POWYKONAWCZA OPRAWOWANIE DOTYCZĄCE OZNACZENIA PRZEDMIOTU ODREBNEJ WŁASNOŚCI LOKALU DLA POTRZEB UZYSKANIA ZAŚWIADCZENIA O SAMODZIELNOŚCI LOKALU			
projektant: mgr inż. arch. Radosław Kuberski		skala: 1:100	
specjalność: architektoniczna	nr uprawnień: 55/08/SLOKK/II	data: 08.2023	podpis:
tytuł: Mieszkanie nr 46		nr rys:	