


Mieszkanie nr 57, Bud. 57, p. IV

Pow. użytkowa: **68,39 m²**




Pow. przynależna: **1,57 m²**

Łącznie **69,96 m²**

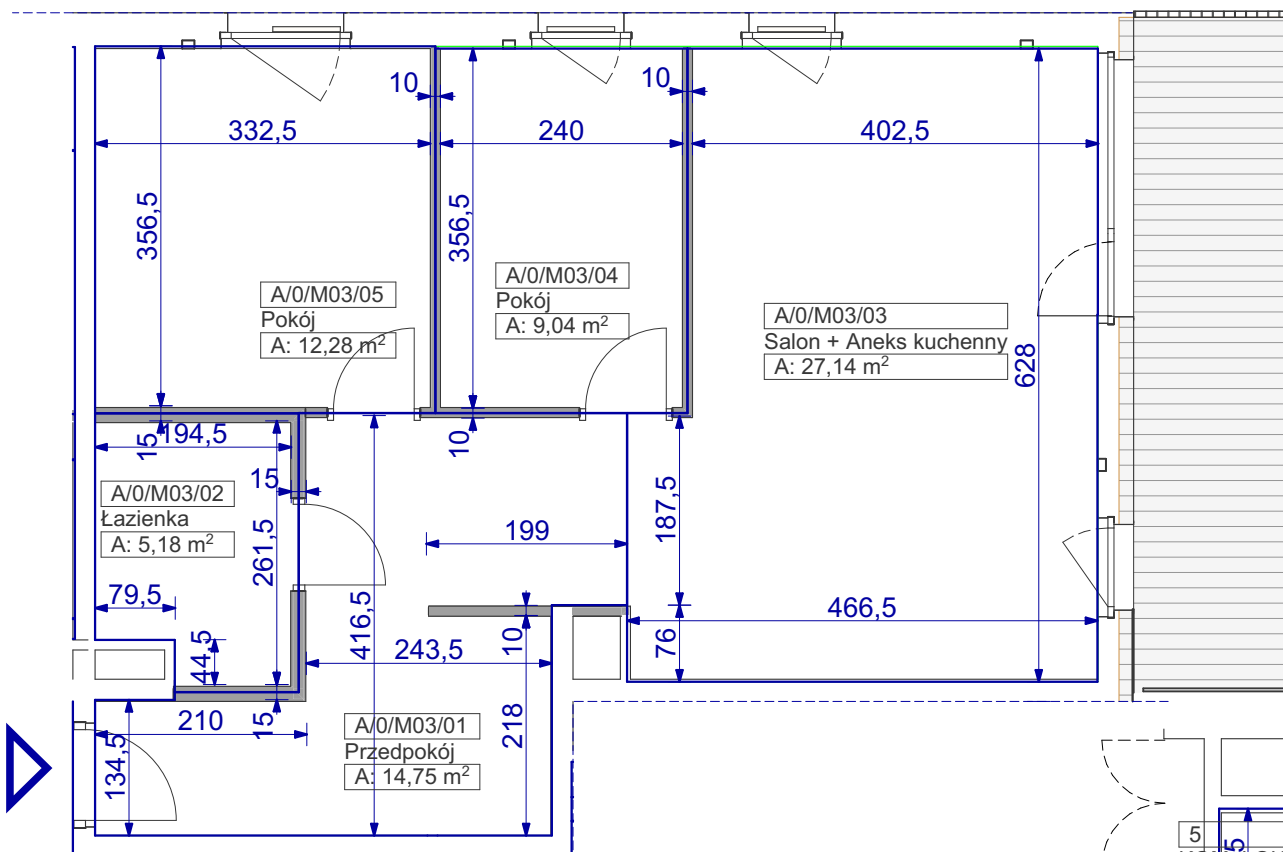

Zestawienie powierzchni lokalu

01	Przedpokój	14,75
02	Łazienka	5,18
03	Salon + Aneks kuchenny	27,14
04	Pokój	9,04
05	Pokój	12,28
Łącznie		68,39 m²

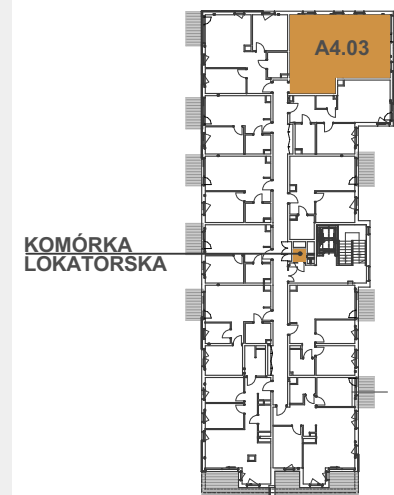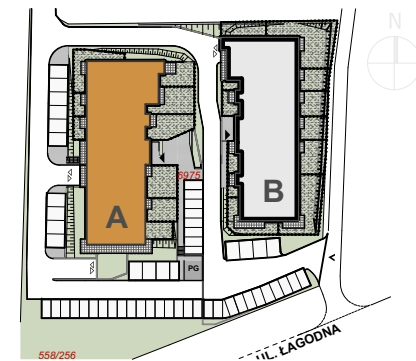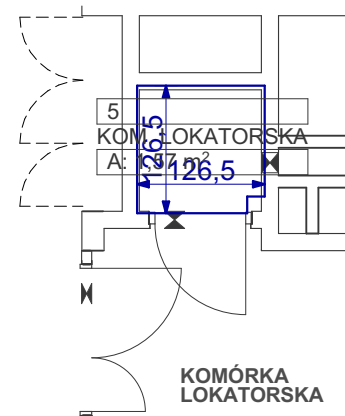

Ściana działowa - rozbierna, wliczona do powierzchni użytkowej
Powierzchnia użytkowa lokalu została ustalona na podstawie Rozporządzenia Ministra Rozwoju z dnia 11 września 2020r. w sprawie szczegółowego zakresu i formy projektu budowlanego oraz przy uwzględnieniu Polskiej Normy PN-ISO 9836-1997.

jednostka projektowa:
FORMA Kuberski sp. z o.o.
ul. Bracka 28A
40 - 858 Katowice
KUBERSKI

dokumentację wykonano przy pomocy programu ArchiCAD
niniejsze opracowanie stanowi dzieło autorskie i podlega ochronie zgodnie z ustawą z dnia 4 lutego 1994 r. o prawie autorskim i prawach pokrewnych, Dziennik Ustaw z 2000 r. Nr 80 poz. 904

adres:
Bielsko Biala, ul. Łagodna działki nr: 6975

nr projektu:
PR1149

INWENTARYZACJA POWYKONAWCZA OPRAWNIENIE DOTYCZĄCE OZNACZENIA PRZEDMIOTU ODREBNEJ WŁASNOŚCI LOKALU DLA POTRZEB UZYSKANIA ZASWIADCZENIA O SAMODZIELNOŚCI LOKALU

projektant:
mgr inż. arch. Radosław Kuberski

skala:
1:100

specjalność:
architektoniczna

nr uprawnień:
55/08/SLOKK/II

data:
08.2023

podpis:

tytuł:
Mieszkanie nr 57

nr rys: